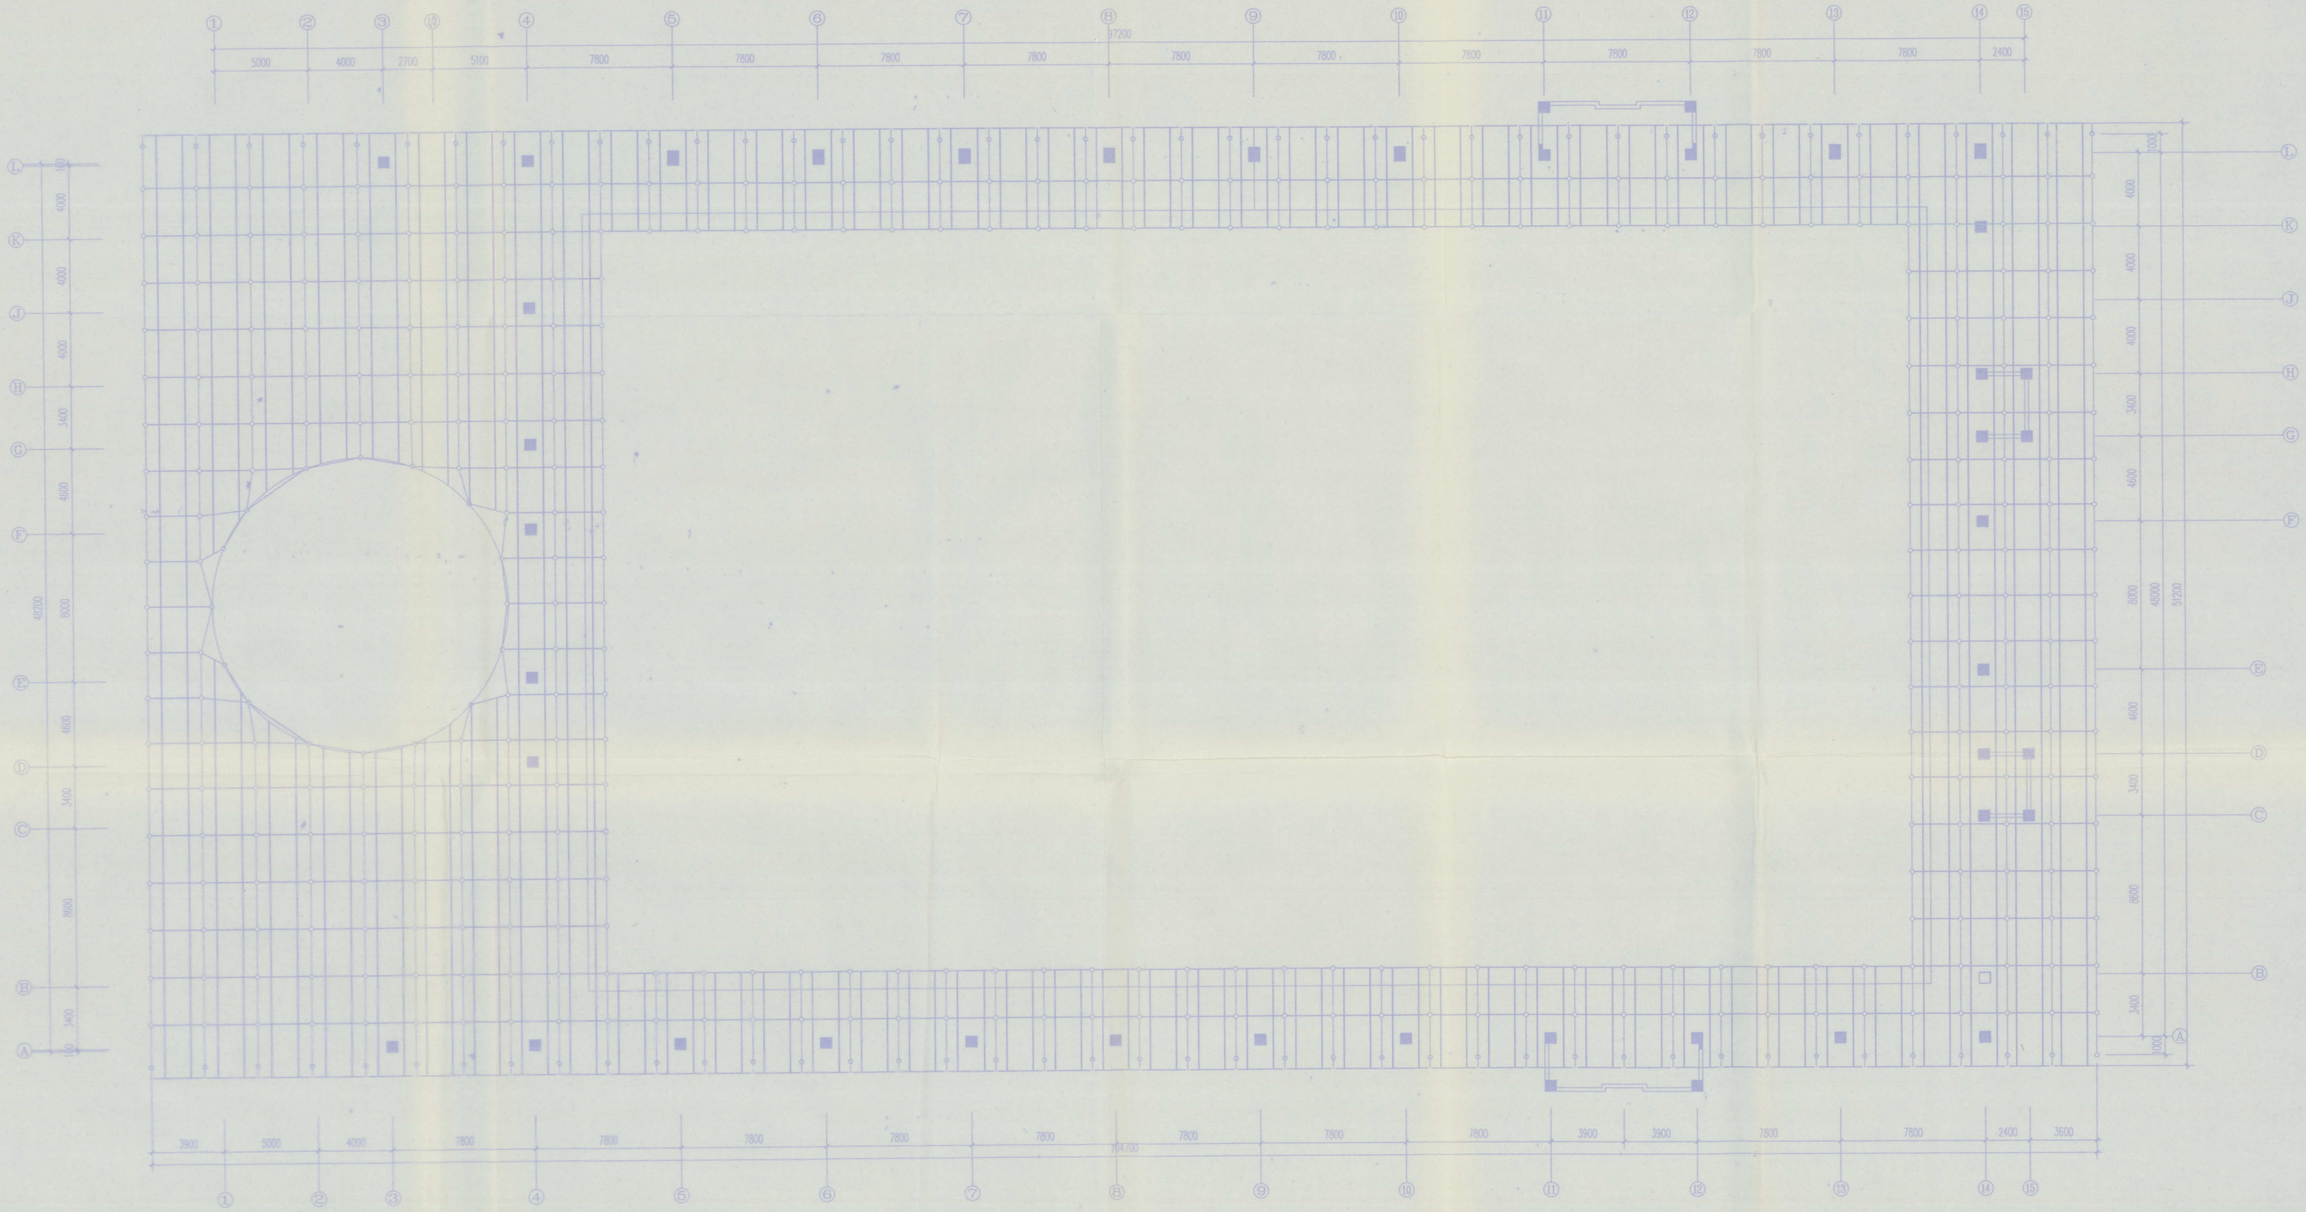


吊顶型条面积

—— 此细线代表次檩条和次次檩条，材料为80×50×2钢方管

—— 此细线代表原网架主檩条80×50×20×2.5C型钢檩条

竣工图

施工单位	安徽省机械设计院钢结构有限责任公司
编制人	审核人
技术负责人	编制日期 2012.2
监理单位	安徽省监理公司
总监	现场监理

安徽省机械工业设计院			
审定		建设单位	皖南医学院新校区	设计编号	
审核		工程名称	皖南医学院新校区风雨操场	设计阶段	竣工图
工程负责人				图号	WJS-补施02
专业负责人					
校对		吊顶型条布置图		出图日期	2007.7
设计				比例	图幅 A1
描图				共 张	第 14