


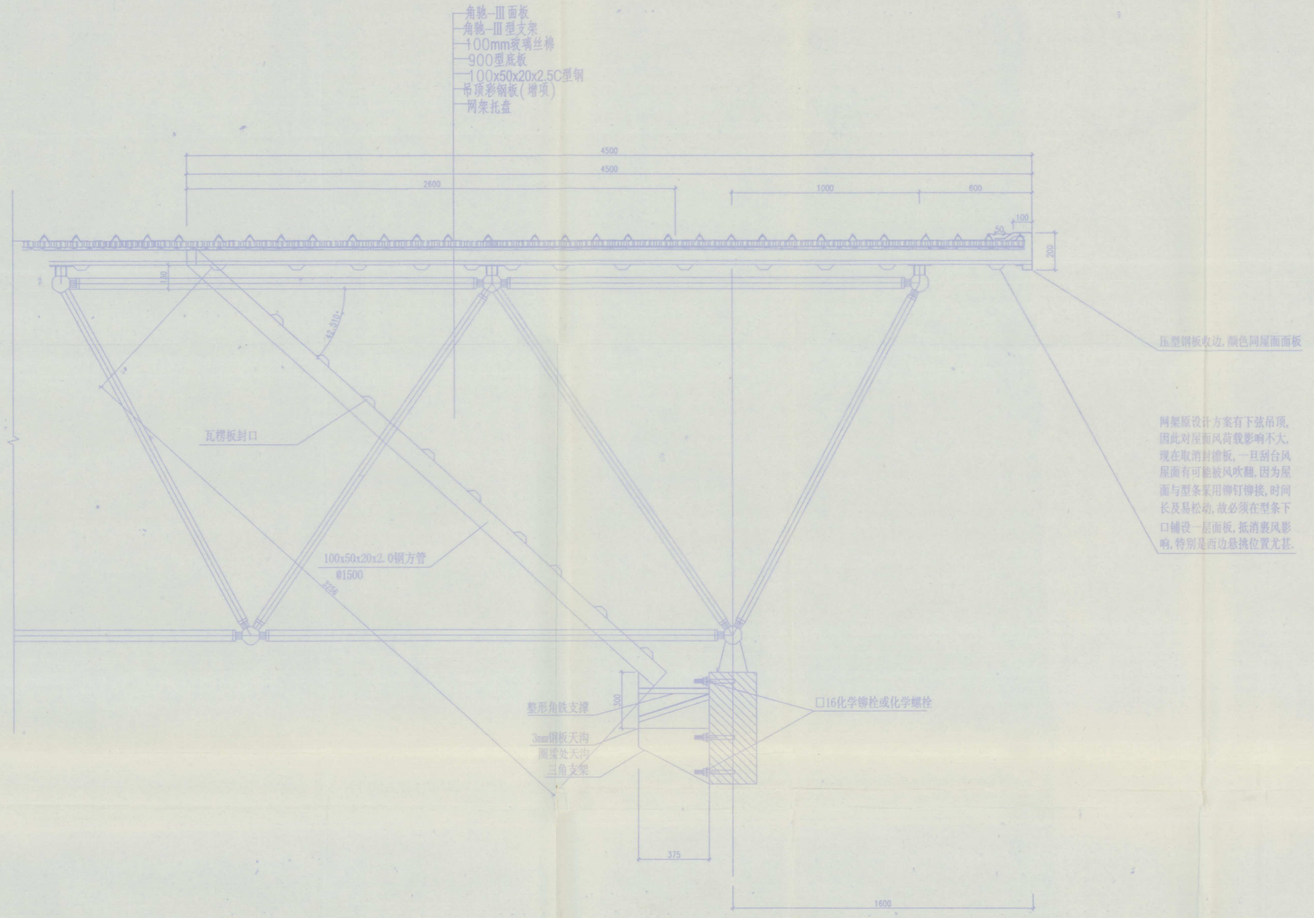


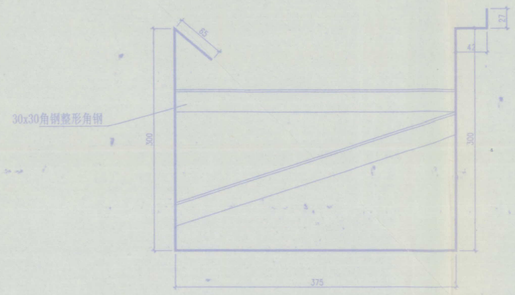

钢板天沟断面尺寸
3mm厚

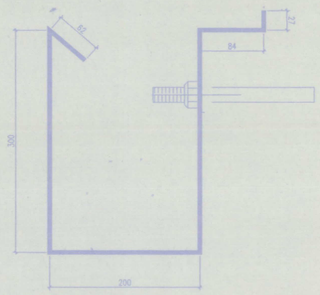

3mm钢板天沟
砼柱处天沟

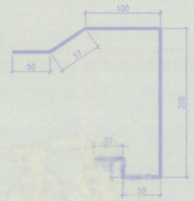

墙口包角板尺寸

竣工图

施工单位	安徽省建筑钢结构有限责任公司
编制人	审核人
技术负责人	编制日期 2007.7
监理单位	现场监理
总监	

安徽省机械工业设计院

审定		建设单位	皖南医学院新校区	设计编号	
审核		工程名称	皖南医学院新校区风雨操场	设计阶段	施工图
工程负责人				图号	WJS-特板04
专业负责人			材料板节点图纸		
校对				出图日期	2007.7
设计				比例	图幅 A1
描图				共 张	第 张