
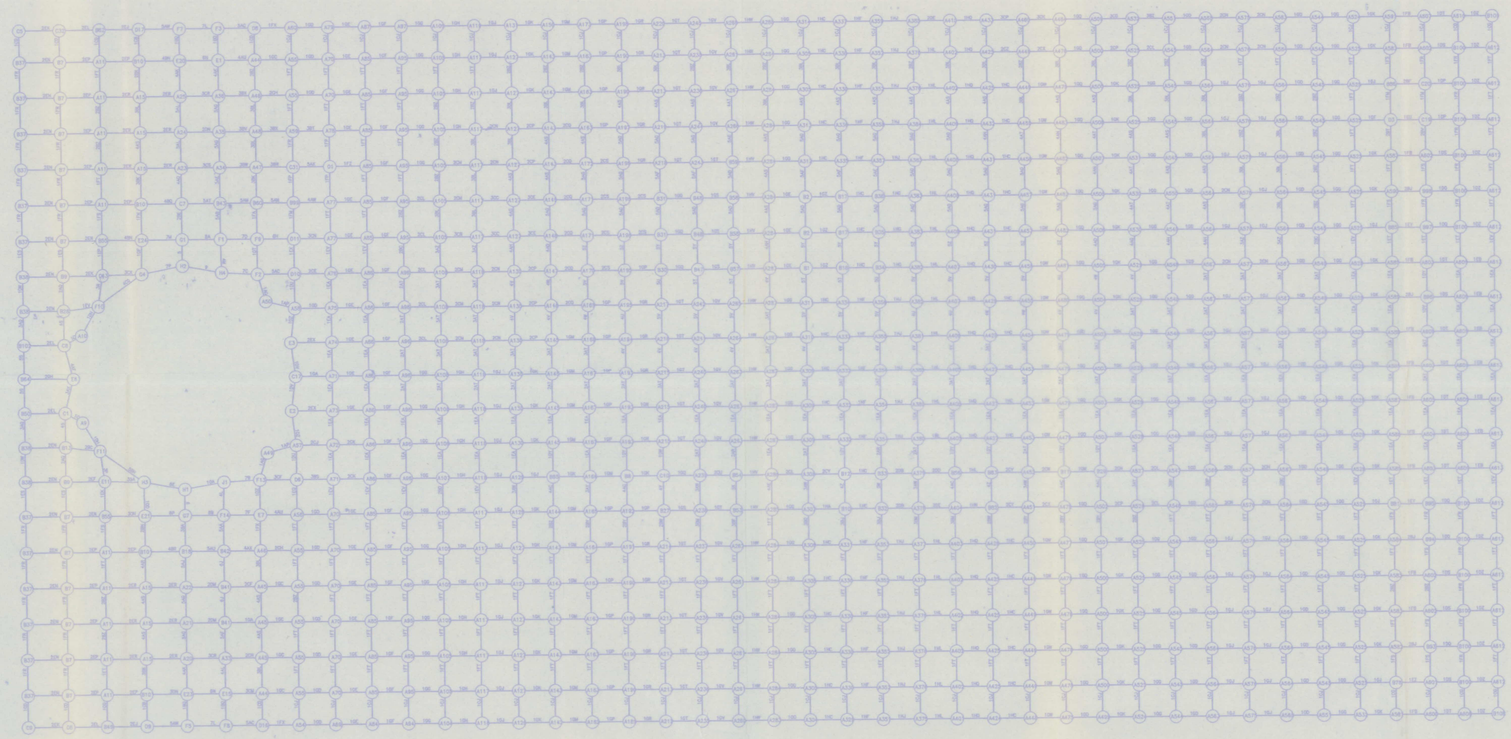


网架上弦布置图

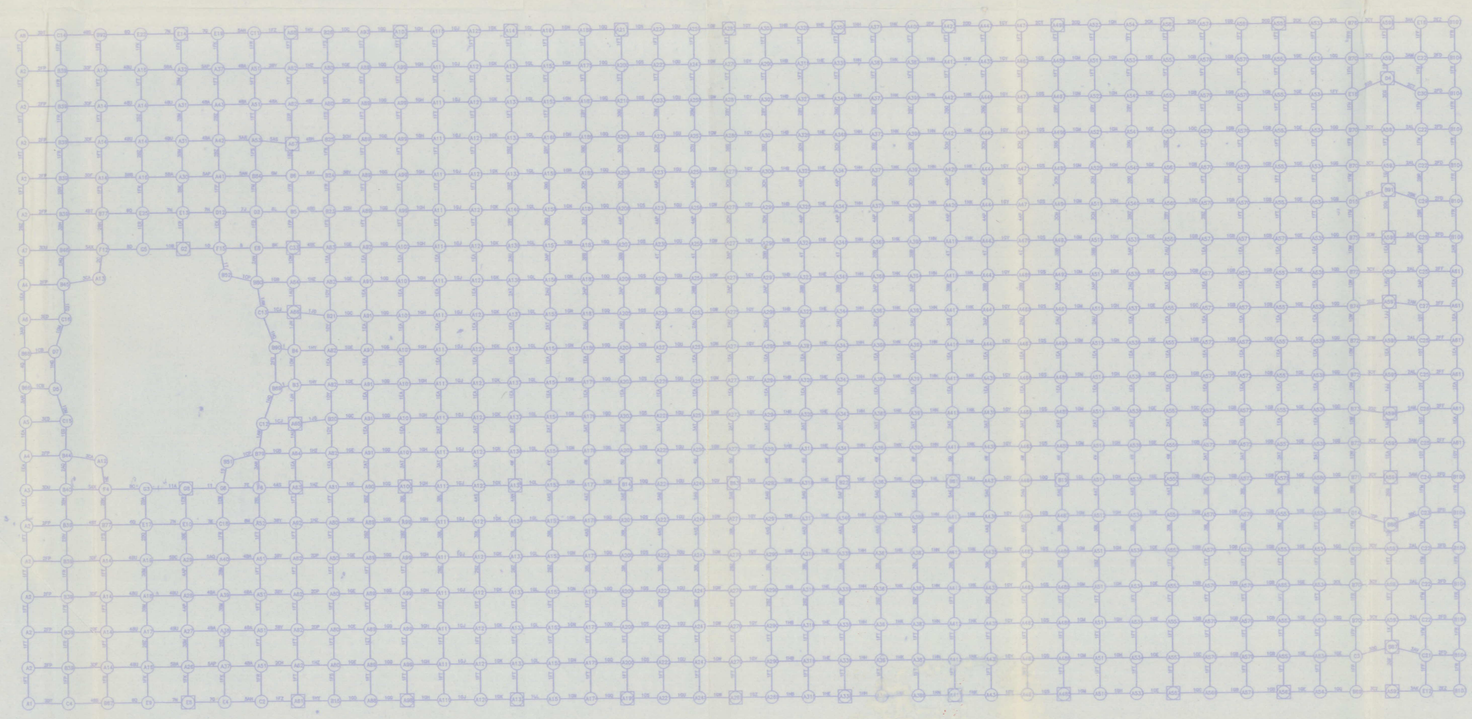

网架下弦布置图

竣工图

施工单位	安徽钢结构有限责任公司
编 制 人	审 核 人
技术负责人	编制日期
监理单位	
总 监	现场监理

安徽省机械工业设计院					
审 定		建设单位	皖南医学院新校区	设计编号	
审 核		工程名称	皖南医学院新校区风雨操场	设计阶段	施工图
工程负责人				图 号	WJS-10
专业负责人					
校 对			网架上下弦布置图	总管日期	2007.7
设 计				比 例	图幅 A1
描 图				共 12 张	第 10 张

010