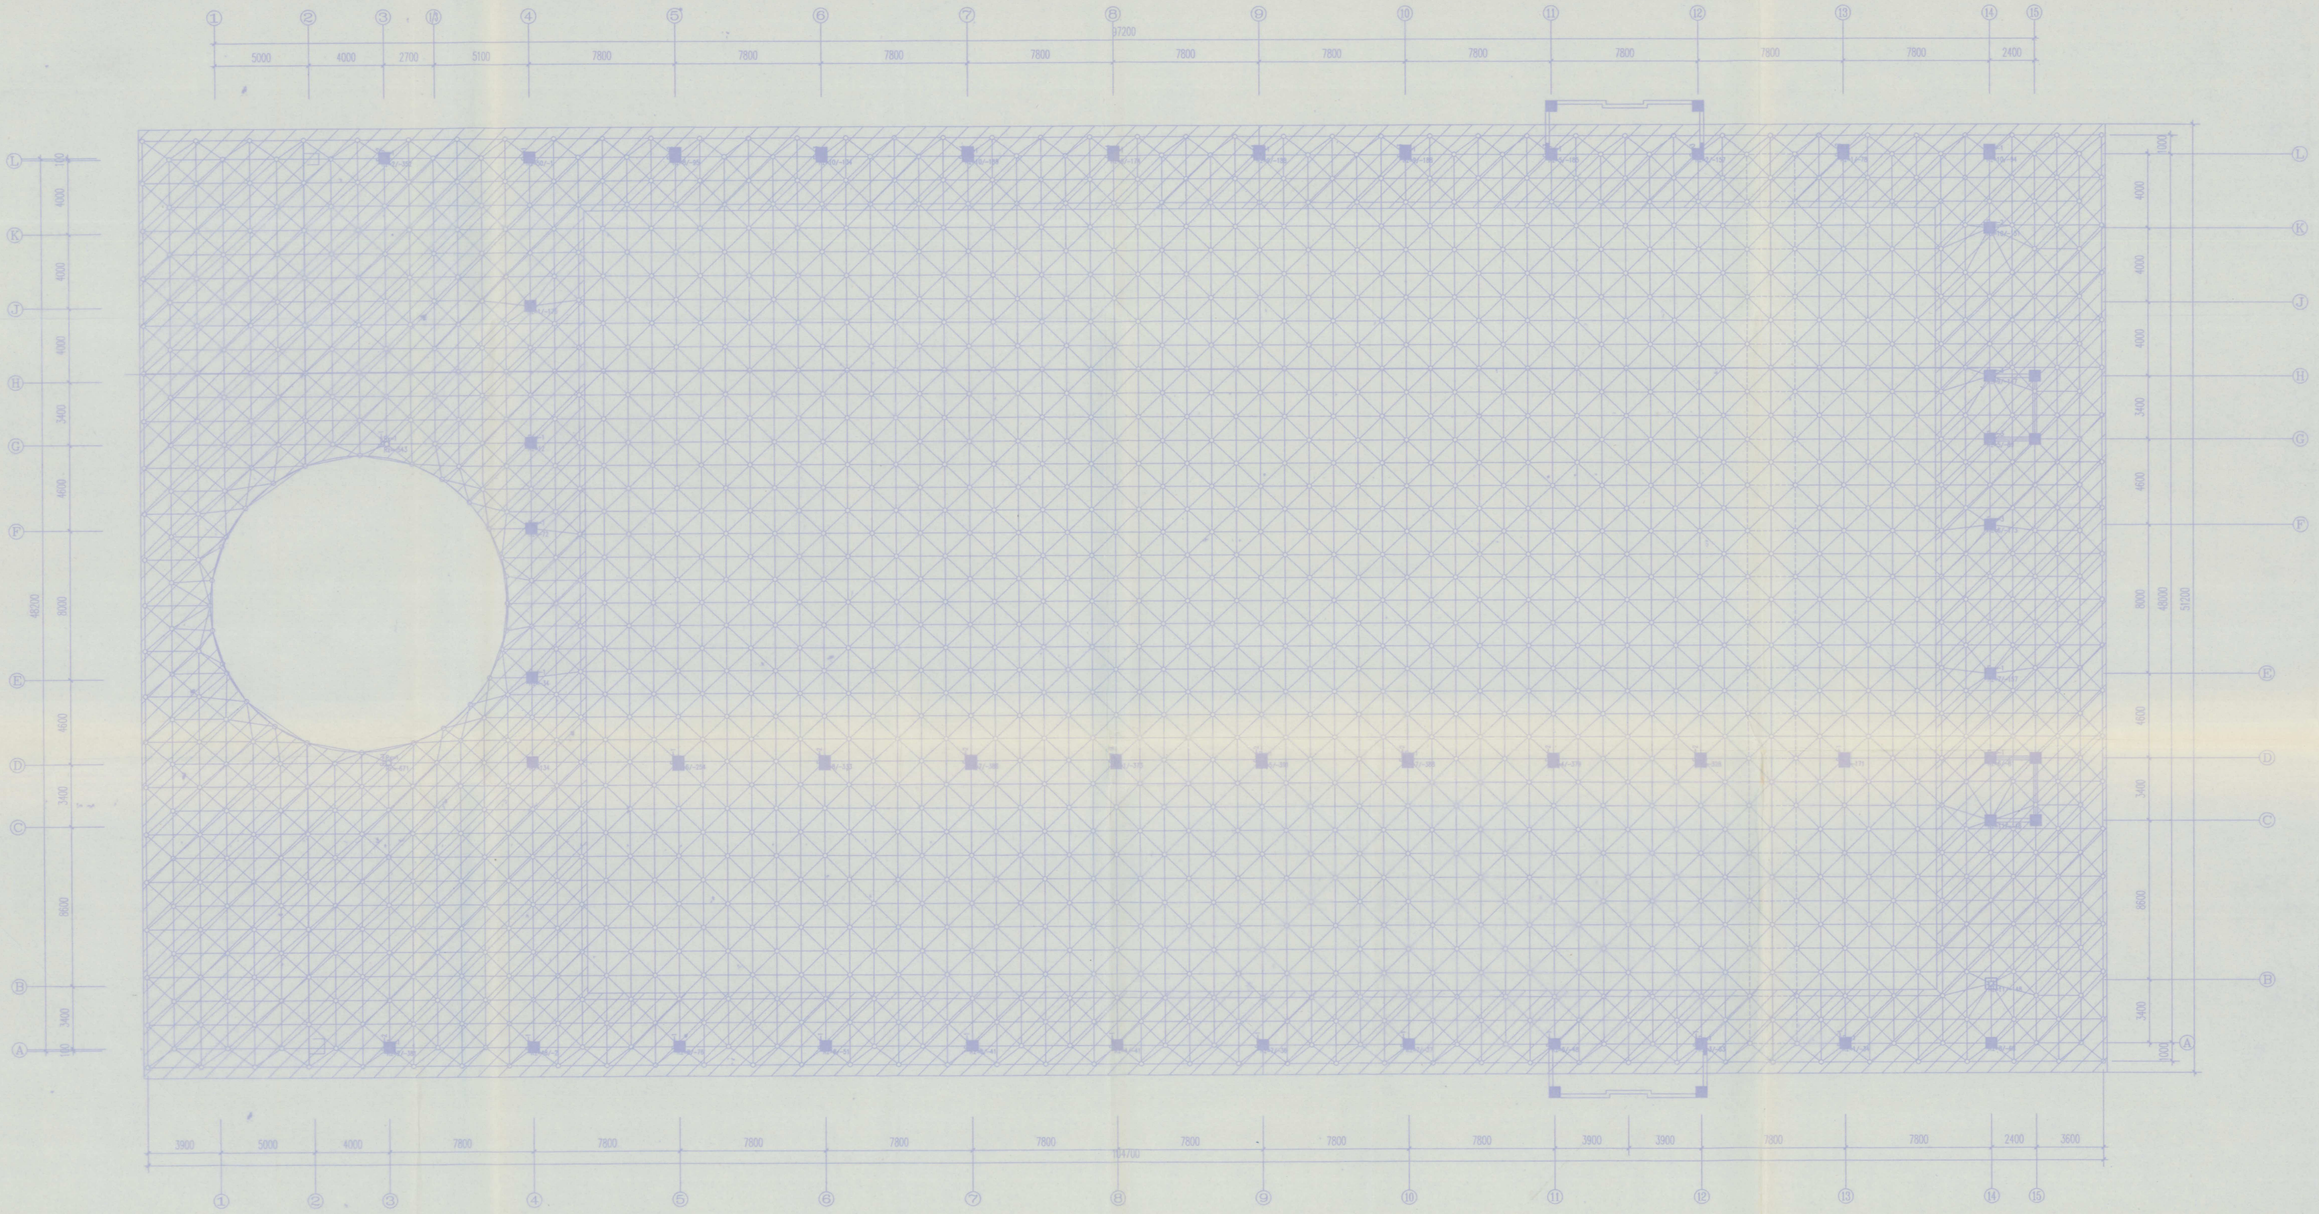


吊顶板面积

竣工图

施工单位	安徽钢结构有限责任公司
编制人	审核人
技术负责人	编制日期
监理单位	现场监理
总监	

安徽省机械工业设计院					
审定		建设单位	皖南医学院新校区	设计编号	
审核		工程名称	皖南医学院新校区风雨操场	设计阶段	竣工图
工程负责人				图号	WJS-补图01
专业负责人					
校对			网架底面板布置	绘图日期	2007.7
设计				比例	图幅 A1
描图				共 张	第13

012