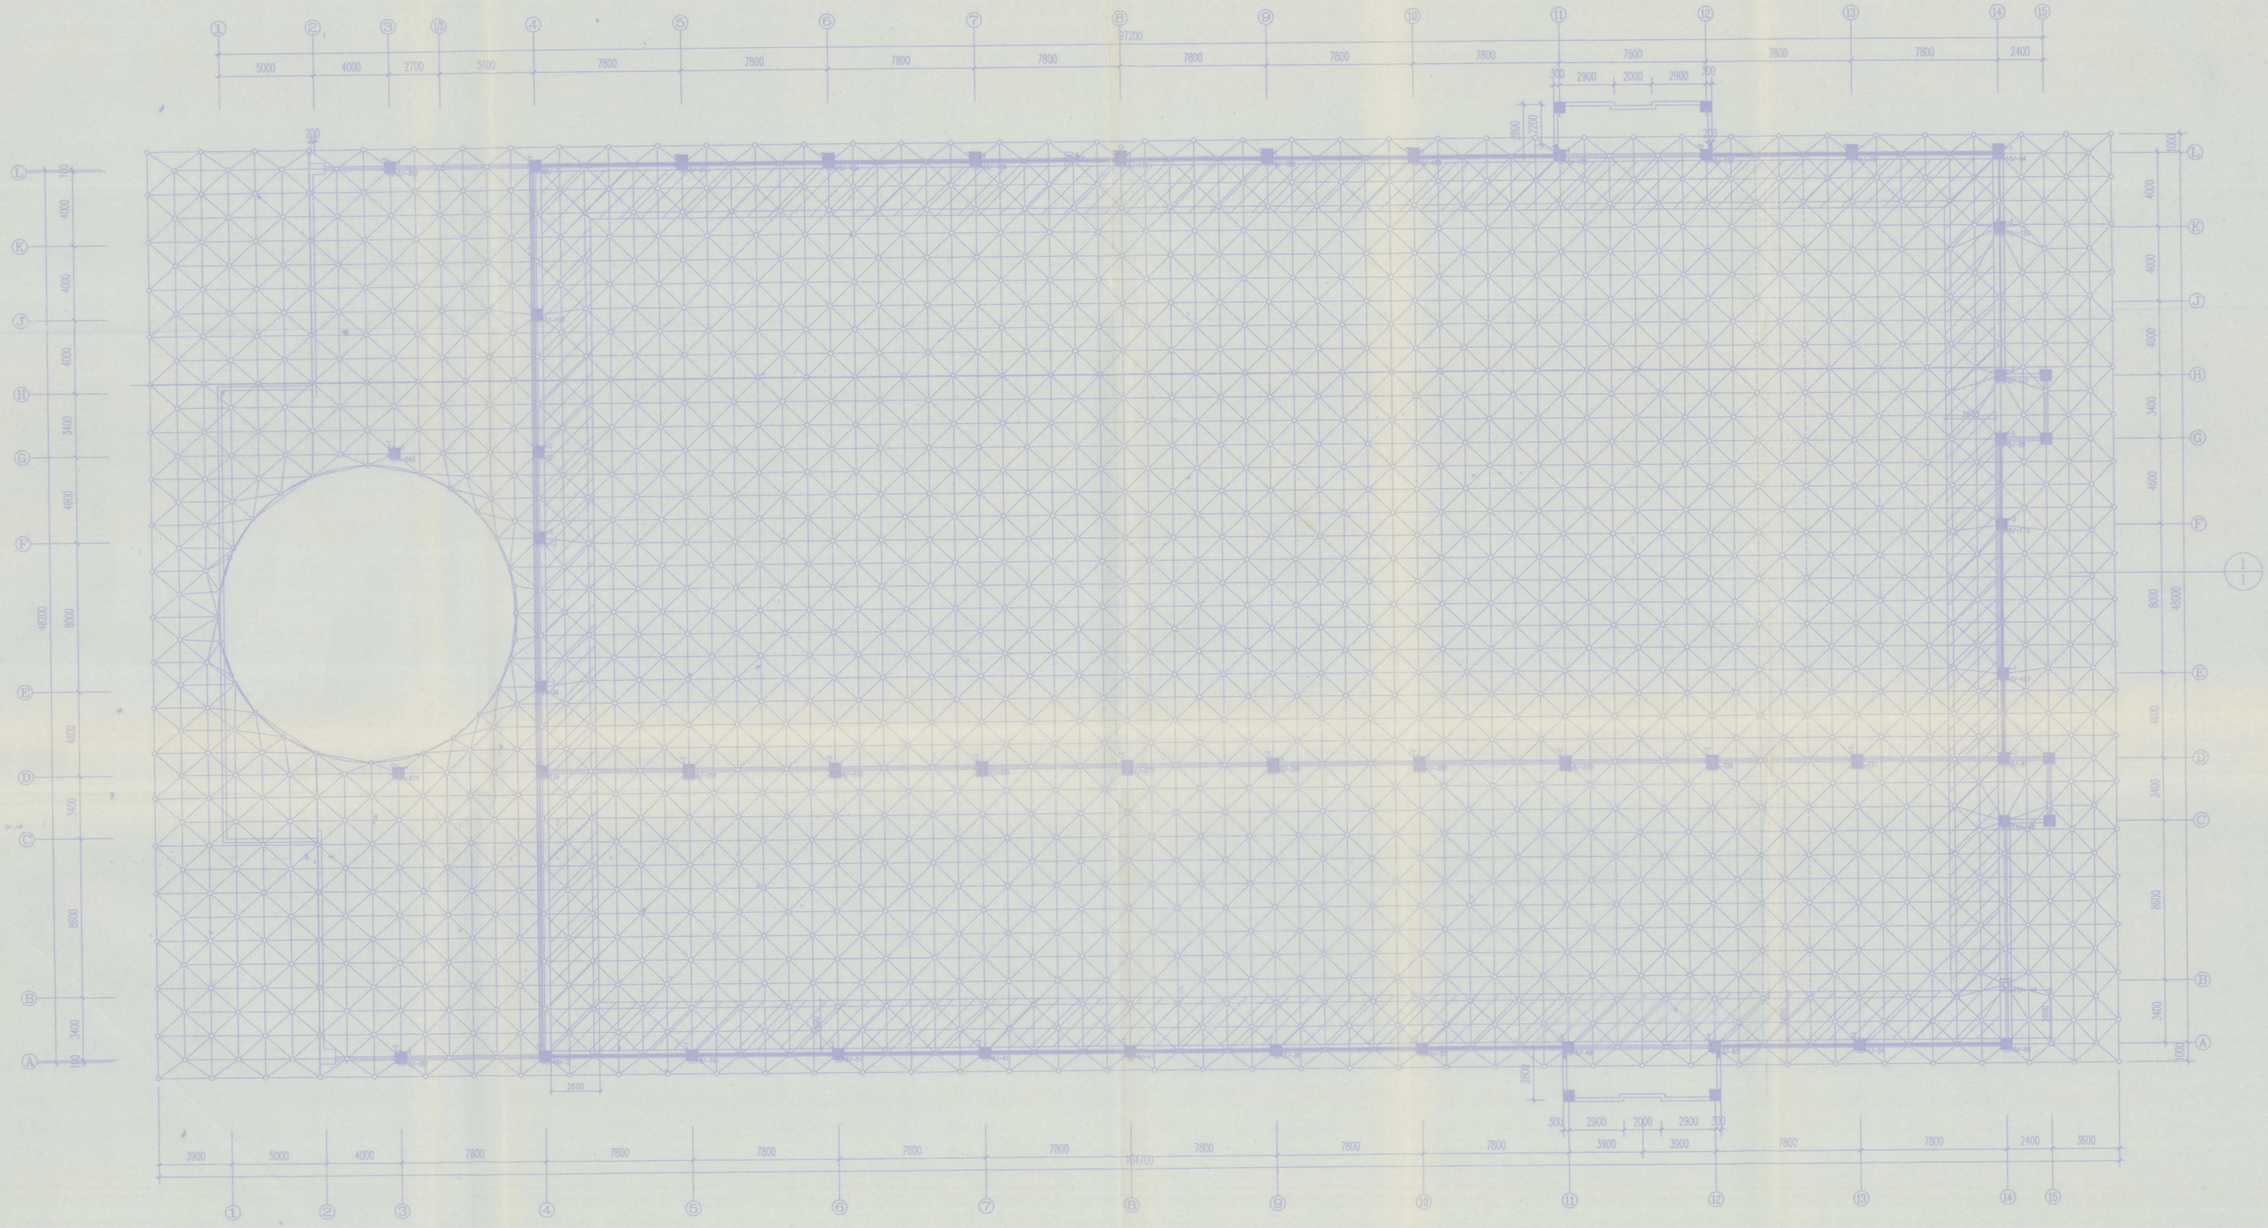


网架封檐板布置图

注：阴影部分为网架封檐板投影尺寸

竣工图

施工单位	安[illegible]建设钢结构有限责任公司
编 制 人	蒙明刚
技术负责人	审 核 人 王磊
监理单位	编制日期 07.7
总 监	安徽志成监理公司 现场监理 刘卫

安徽省机械工业设计院					
审 定		建设单位	皖南医学院新校区	设计编号	
审 核		工程名称	皖南医学院新校区风雨操场	设计阶段	施工图
工程负责人				图 号	WJS-科施13
专业负责人					
校 对			网架封檐板布置图	出图日期	2007.7
设 计				比 例	图幅 A1
制 图				共 张	第15 张

014