

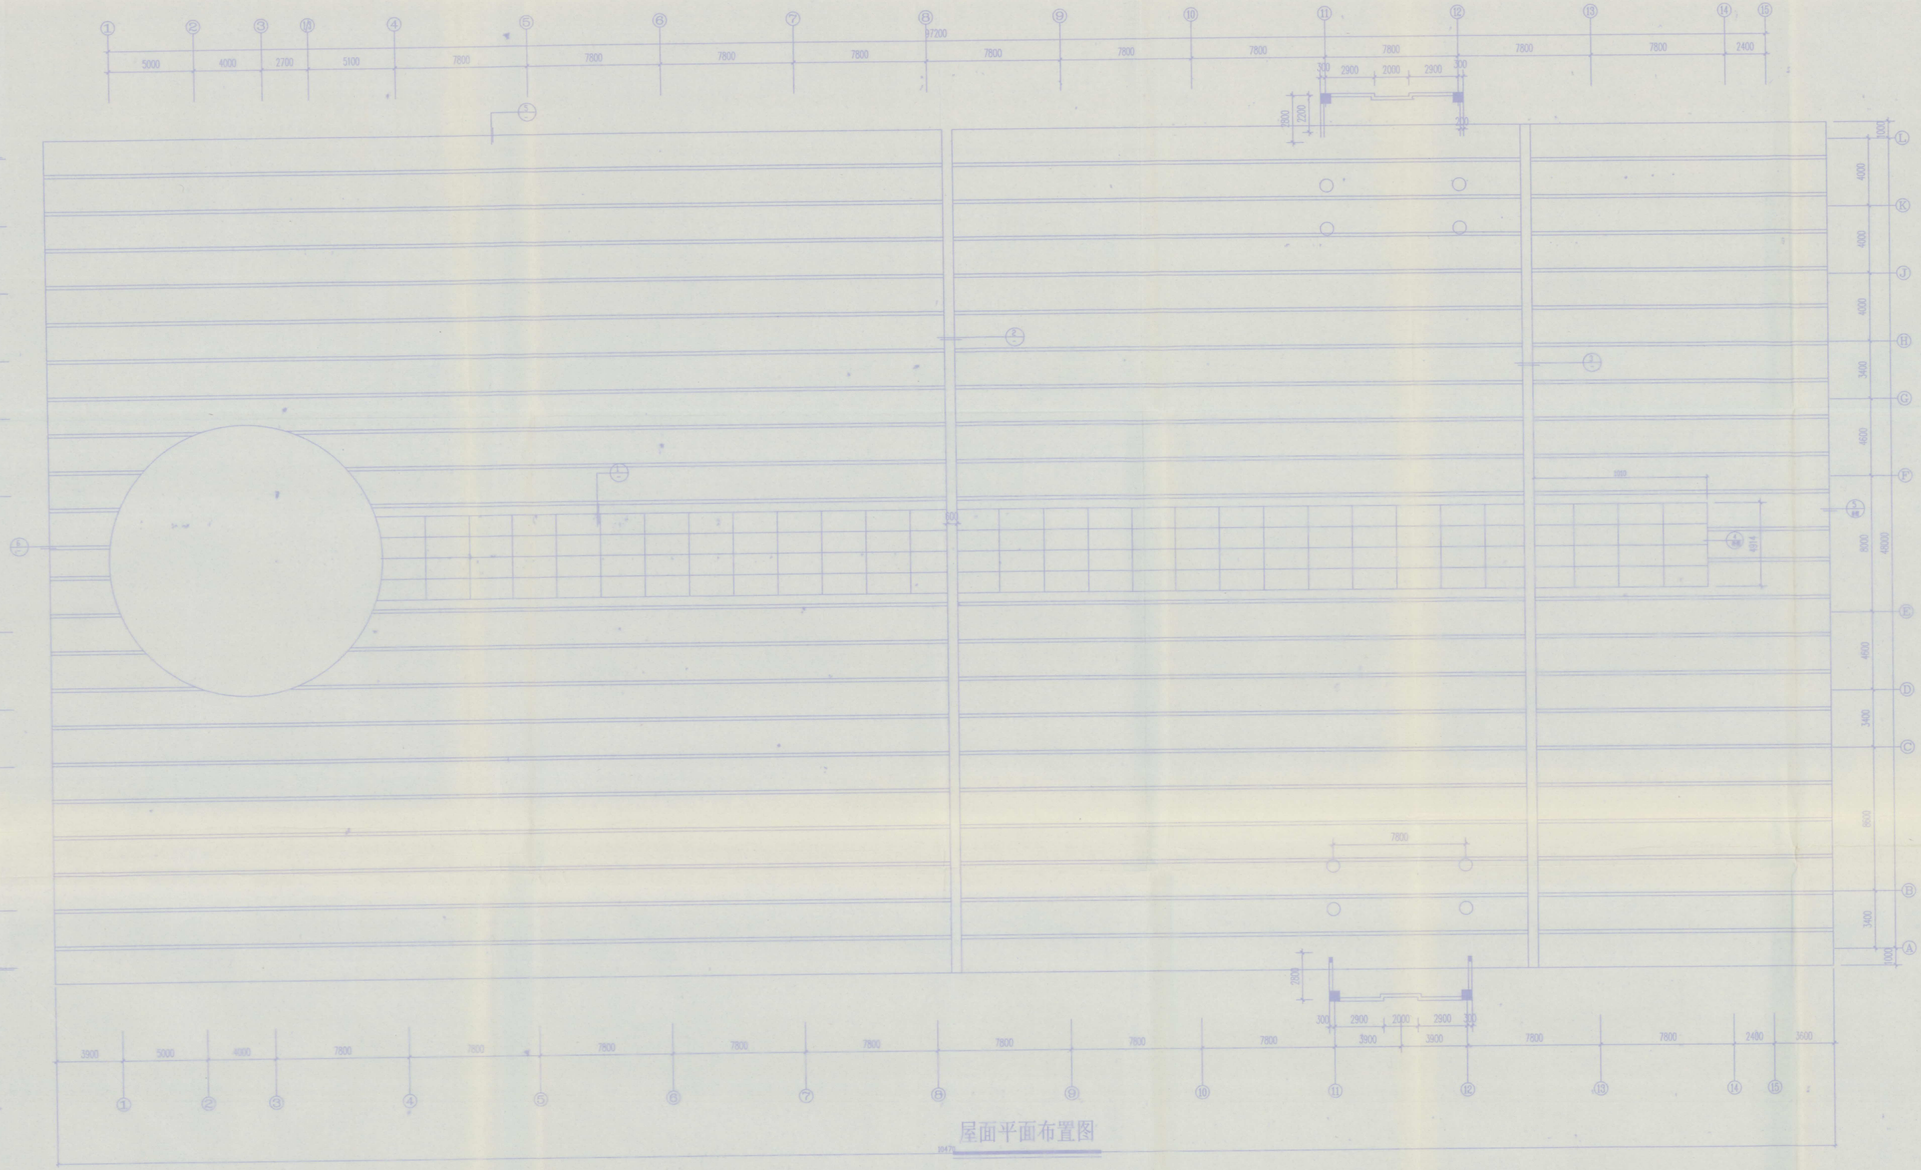



屋面平面布置图

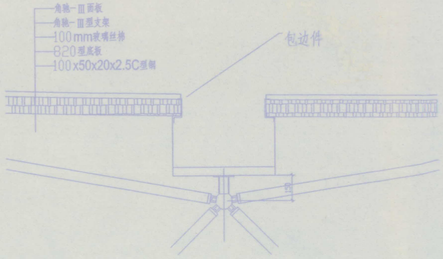

③

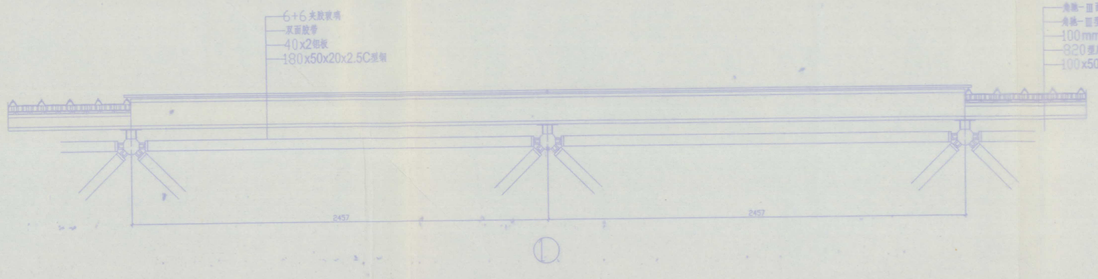

①

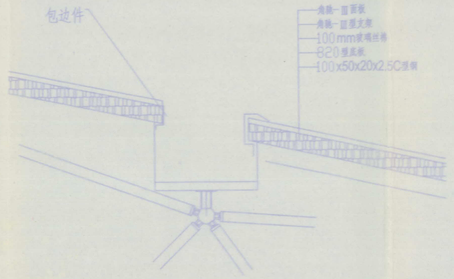

②

竣工图

施工单位	安[illegible]轻钢结构有限责任公司
编制人	审核人
技术负责人	编制日期
管理单位	监理工程师
总监	现场监理

安徽省机械工业设计院					
审定		建设单位	皖南医学院新校区	设计编号	
审核		工程名称	皖南医学院新校区风雨操场	设计阶段	竣工图
工程负责人				第 一 号	
专业负责人			屋面平面布置图		
校 对			包边节点	出图日期	2007.7
设 计				比例	图幅 A1
描 图				共 12 张	第 11 张

011