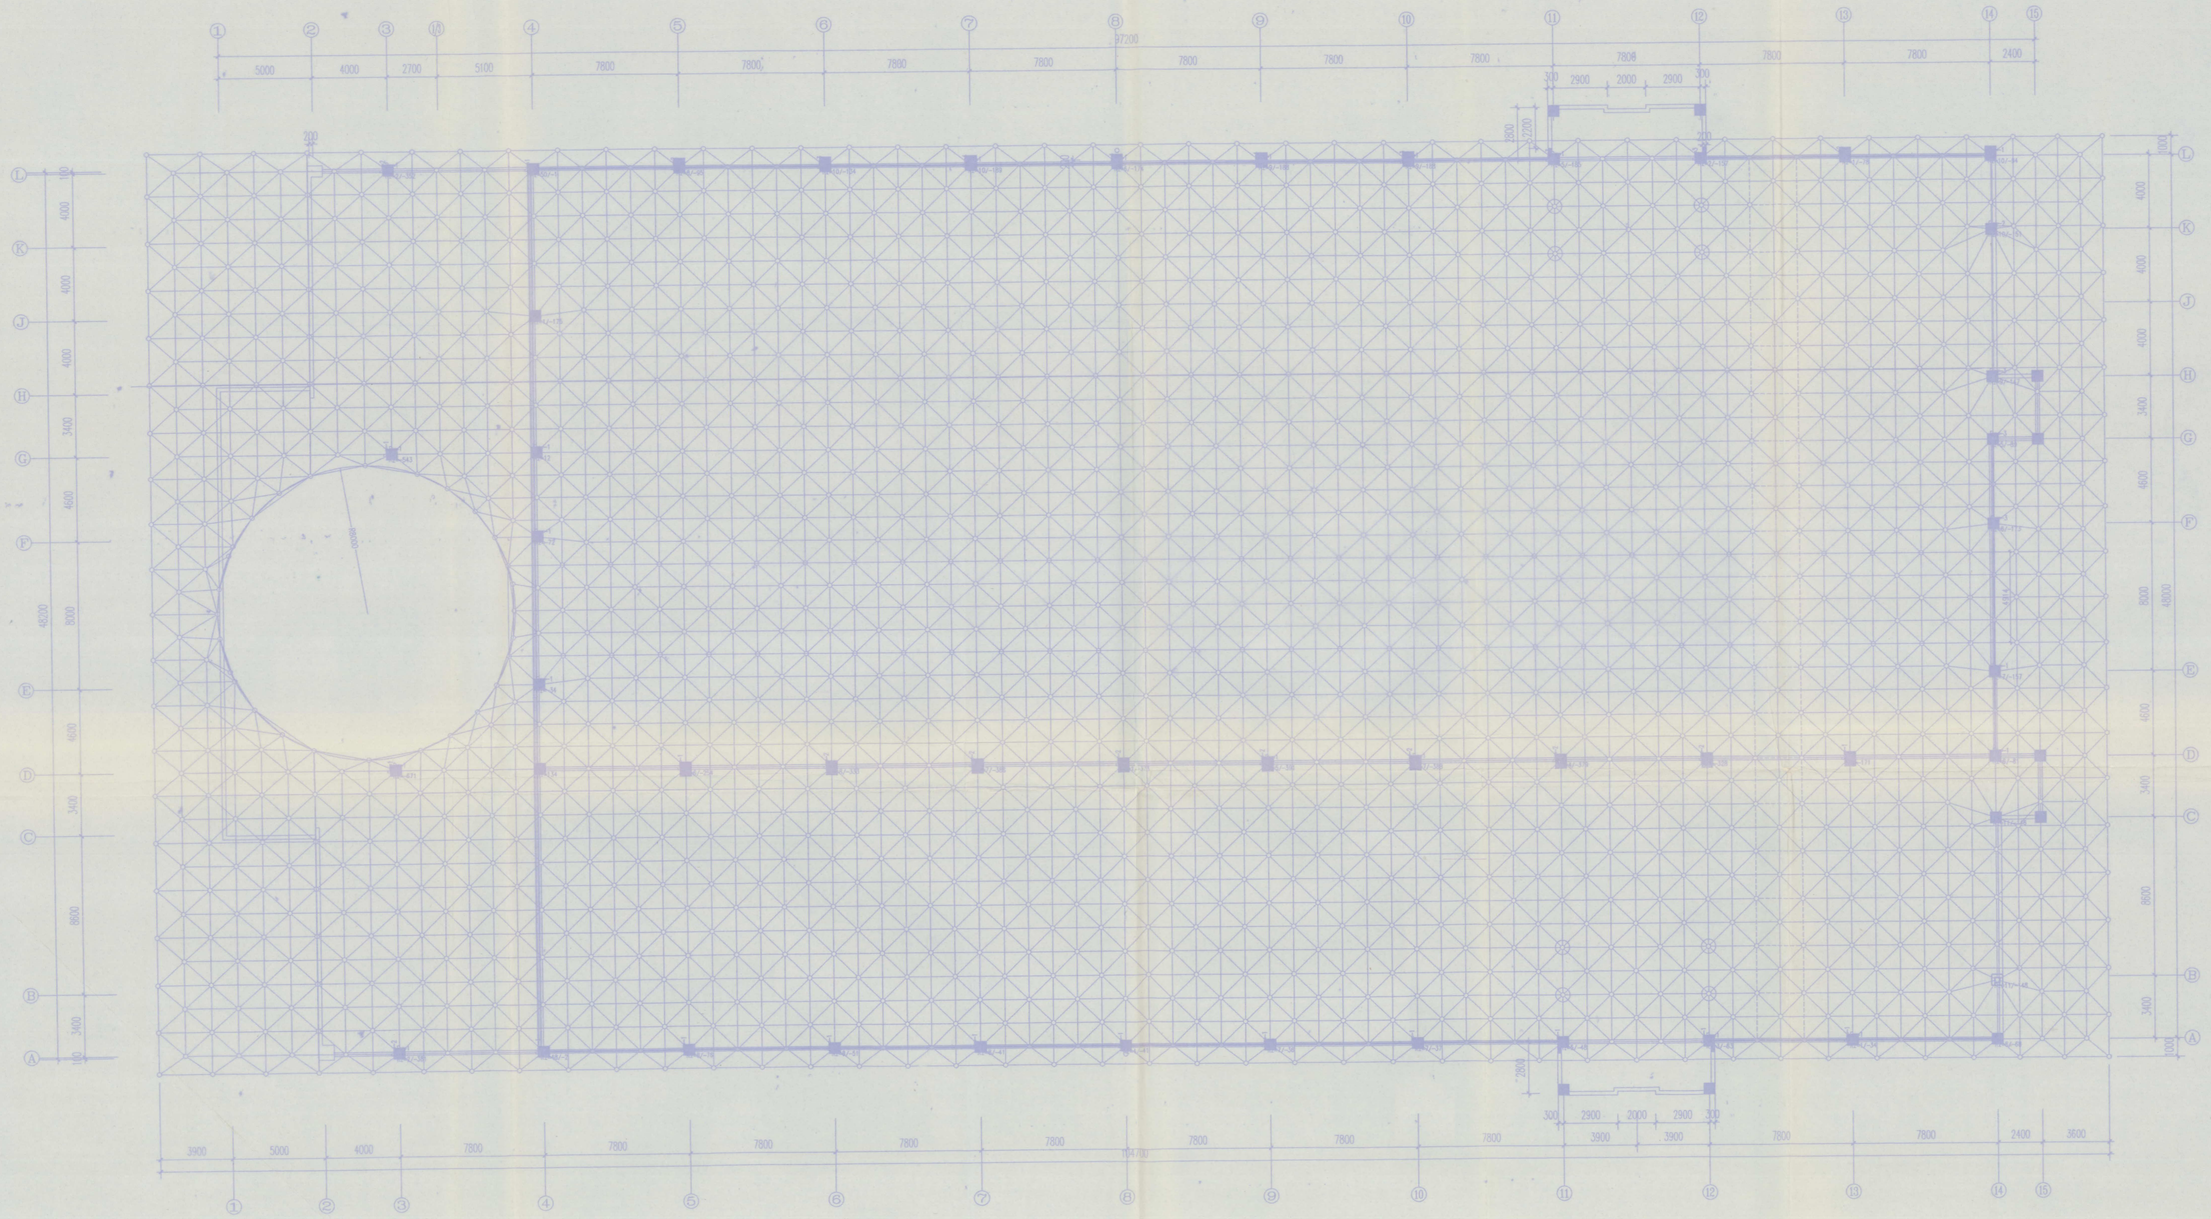


网架平面布置图

说明：1.网架杆件的轮廓学为抗压力大于200Kn的杆件内力。
2.图形重天小 假简支架点11.12 轴线处增加径向支座，可以作为台网架端节点上，其余做法节点。
3.网架周边预口及吊装点详。

竣工图

施工单位	安徽轻钢结构有限责任公司
编 制 人	审 核 人
技术负责人	编制日期 2007.7
监理单位	
总 监	

梁锦志 张伟鸣 监理公司 注章

安徽省机械工业设计院

审 定		设计编号	
审 核	建设单位	皖南医学院新校区	
工程负责人	工程名称	皖南医学院新校区风雨操场	设计阶段 竣工图
专业负责人			图 号 WJS-02
校 对	网架平面布置图		
设 计	网架支座节点		出图日期 2007.7
绘 图			比例 图幅 A1
			共 12 张 第 2 张

002