



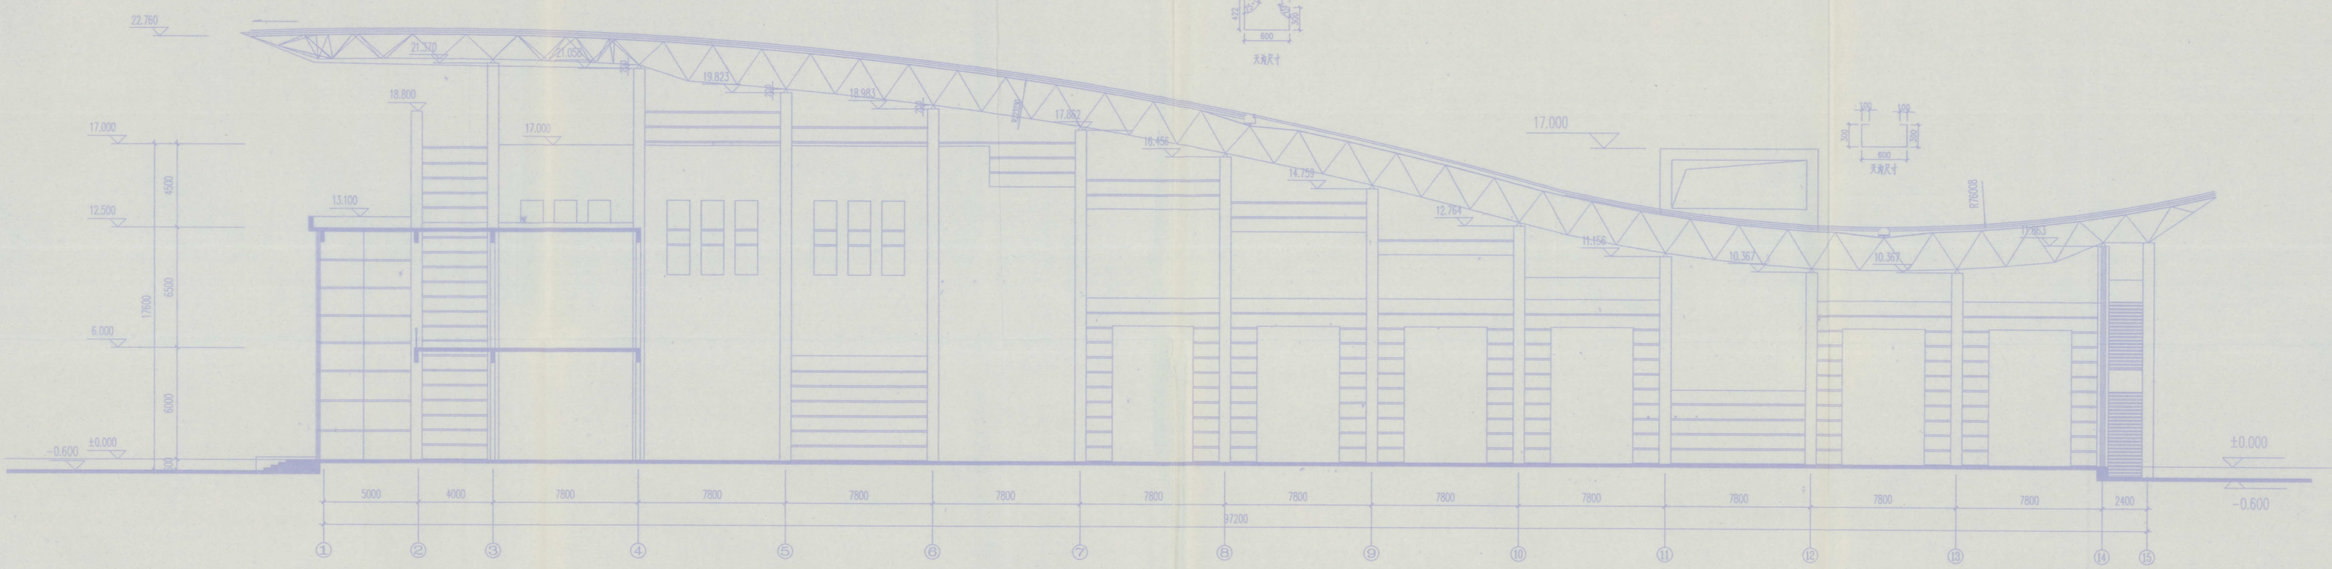



网架剖面图

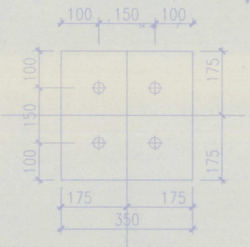


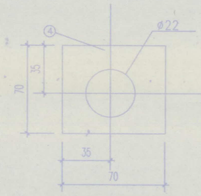


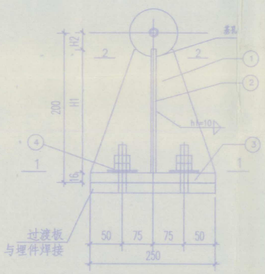


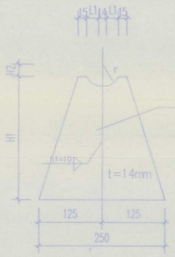


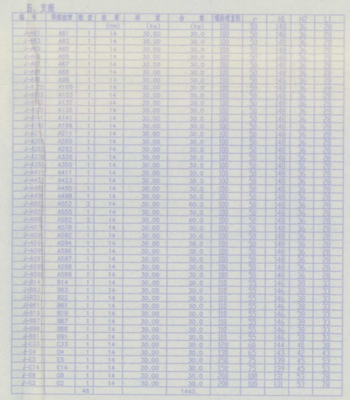

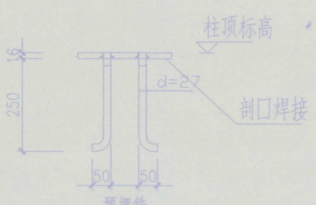


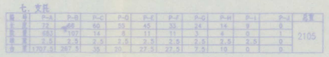

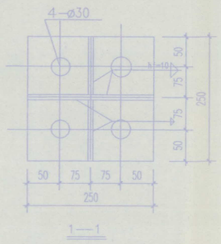


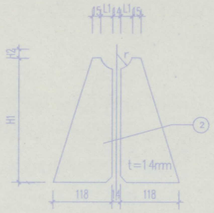

支座一

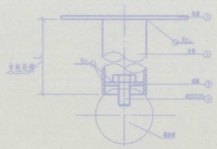

注:P-支托圆盘为φ120x6,立管φ60x3.5

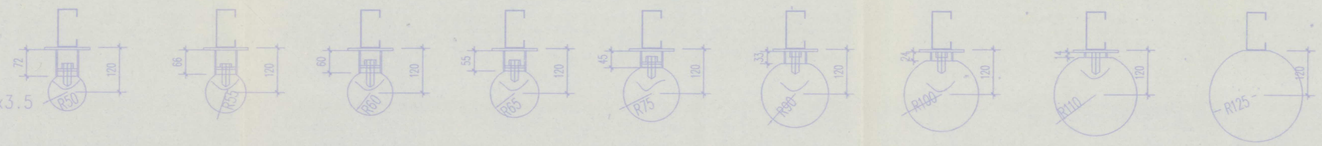

注

1.所有同螺栓焊接，焊条采用E50米米系列焊条。

竣工图

施工单位	安徽省结构有限责任公司
编制人	审核人
技术负责人	编制日期 2007.12
监理单位	总监理工程师
总监	

安徽省机械工业设计院

审 定		建设单位	皖南医学院新校区	计划号	
审 核		工程名称	皖南医学院新校区风雨操场	设计阶段	竣工图
工程负责人				图 号	WJS-03
专业负责人					
校 对				出图日期	2007.7
设 计				比 例	图幅 A1
描 图				共 12 张	第 3 张

网架平面图
网架支座加工图
网架支托加工图

003