

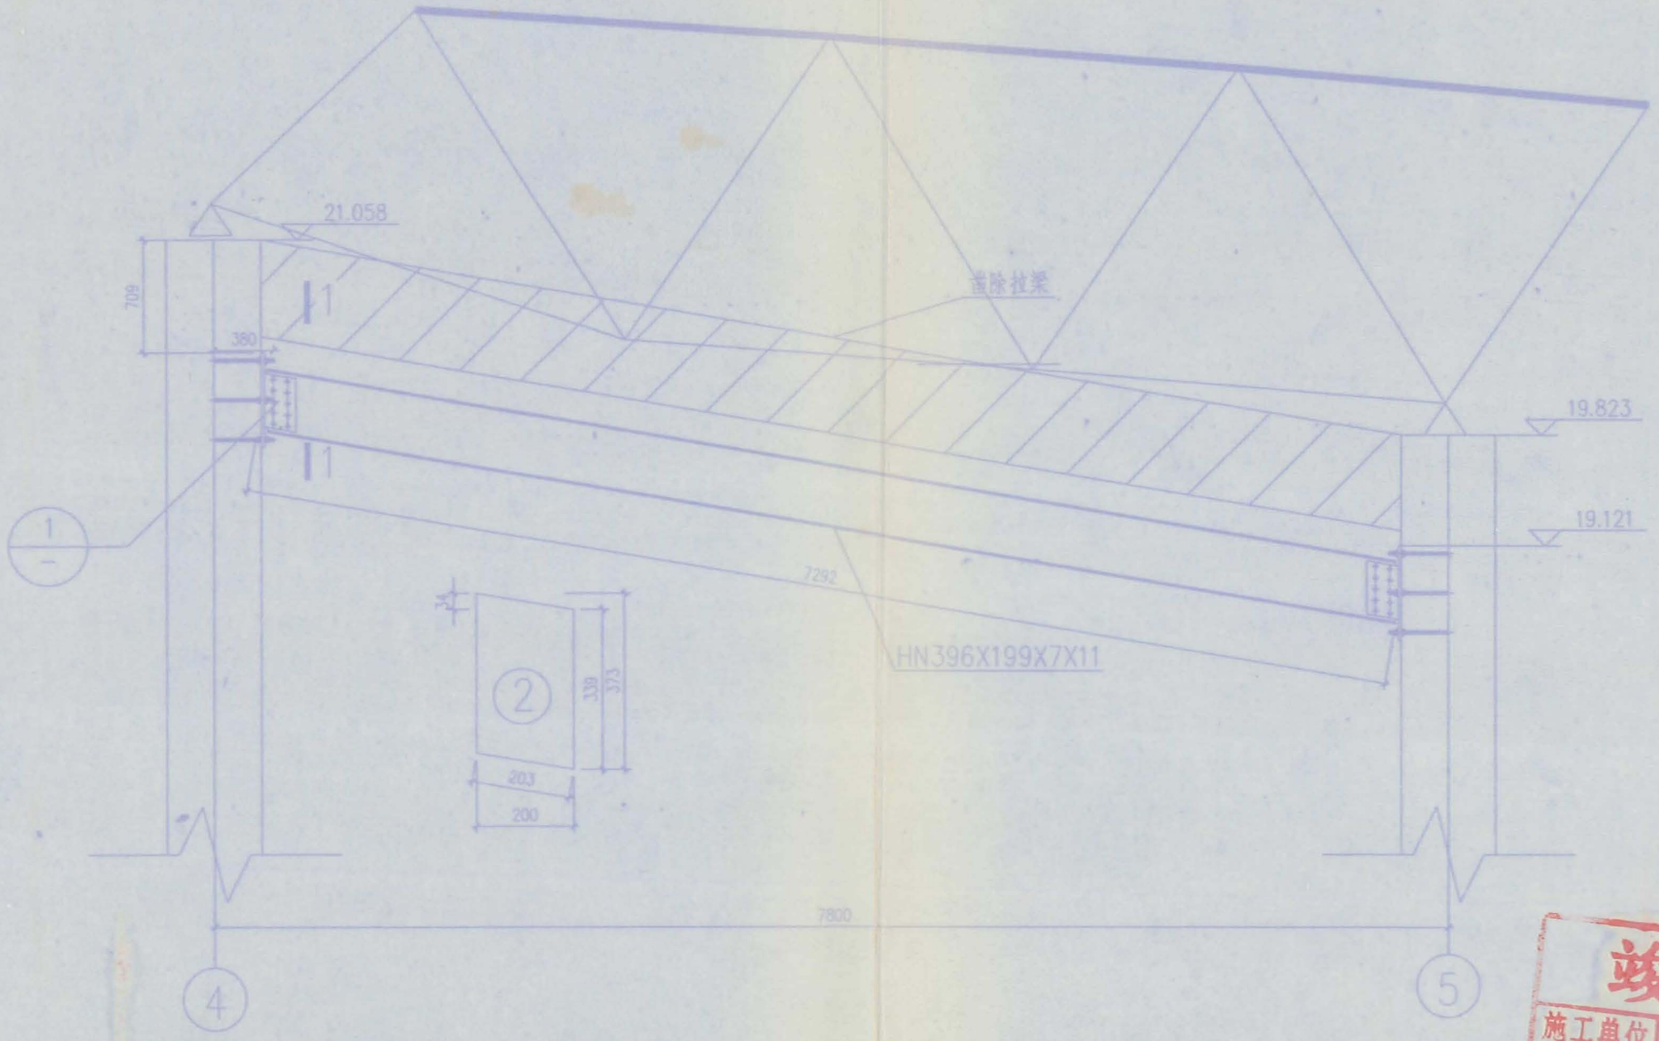


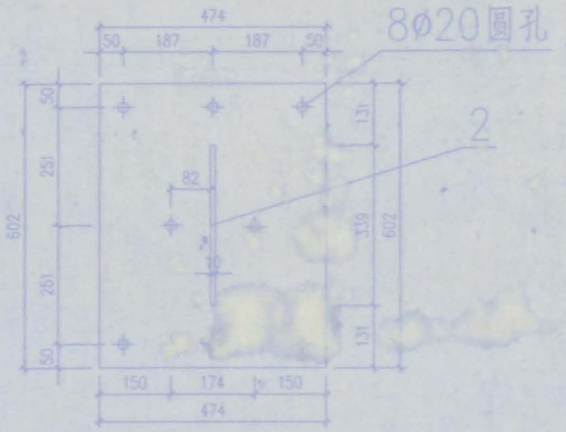

1—1剖面

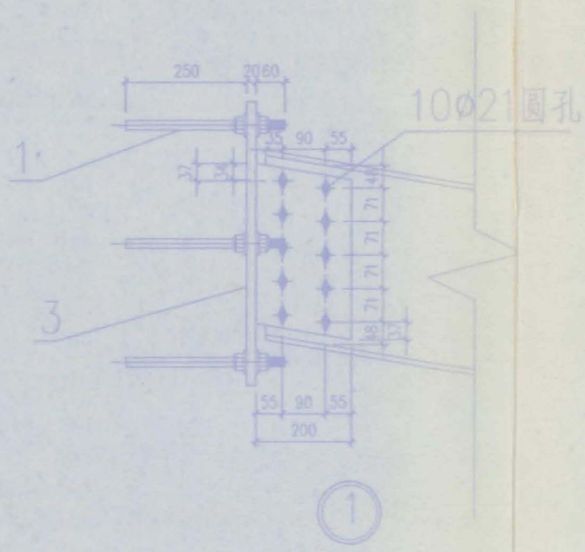

竣工图

施工单位	安[illegible]建轻钢结构有限责任公司		
编制人	李刚	审核人	王[illegible]
技术负责人		编制日期	2007.7
监理单位	甘肃志诚监理公司		
总监	[illegible]	现场监理	河平

注：1、钢筋砼梁待钢梁加固完以后再凿除。

构件名称	序号	规格	长度(mm)	数量		重量(KG)		备注
				正	反	单重	总重	
Ø18植筋锚栓	1	-330	330	16		2.64	42.24	559.32
10mm节点板	2	-373	200	2		5.86	11.71	
20mm节点板	3	-474x20	602	2		46.14	92.28	
HN396X199X7X11	4		7292	1		413.09	413.09	