

第21张
附图五

增加天沟及构架
落水管漏斗及落水管

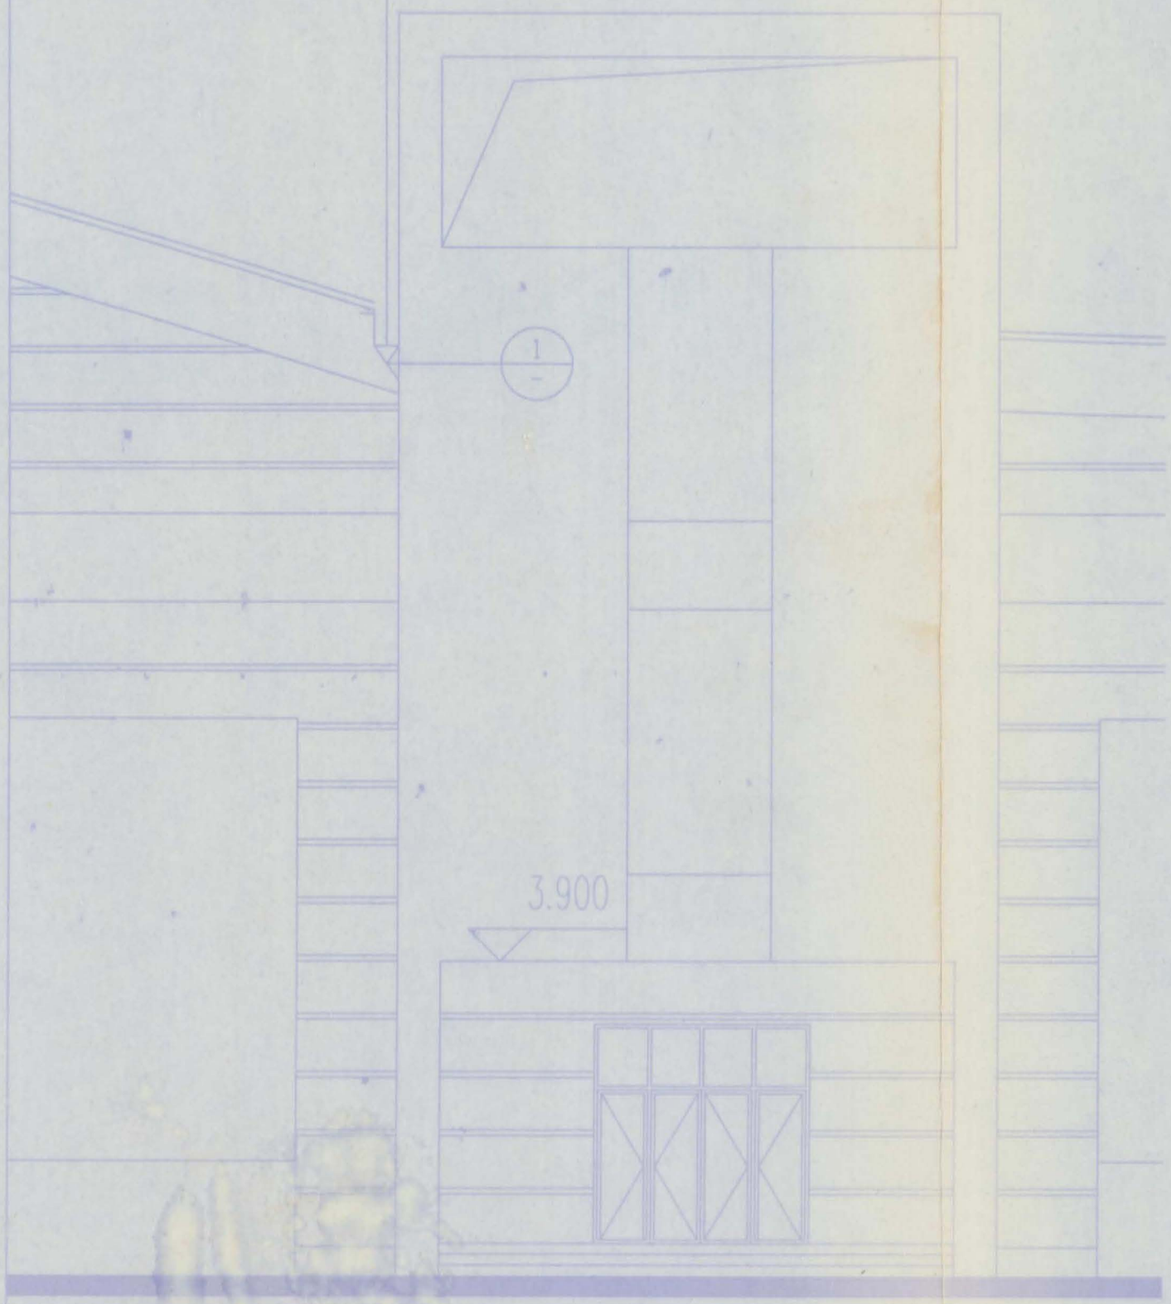

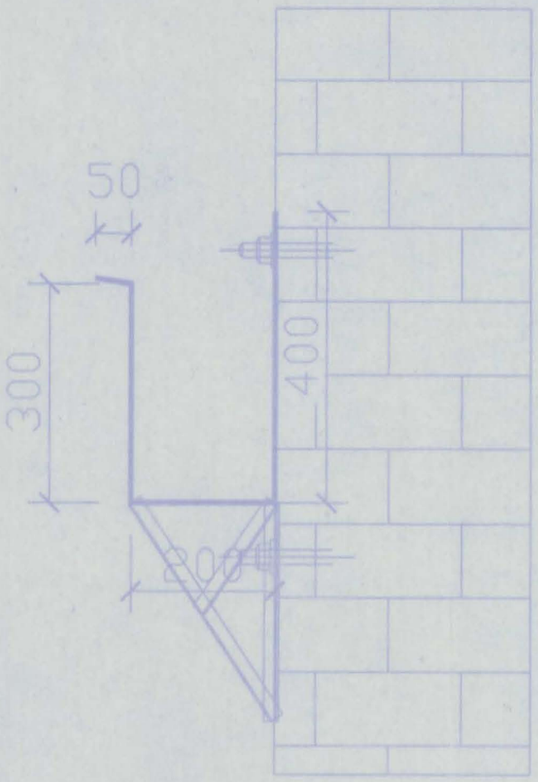

天沟尺寸 ①

竣工图

施工单位	安徽三建轻钢结构有限责任公司		
编制人	黄刚	审核人	
技术负责人		编制日期	07.7
监理单位	安徽志诚监理公司		
总监		现场监理	

020